

Indice de classement B.R.G.M.

B.R.G.M.

Dossier de SOURCE

Département

913	2	14
-----	---	----

Dénomination LA BASTIDE (Source de)

GARD 30

Synonymie 09132X0014

Commune

Région naturelle Bordure orientale du Massif de Lussan

GOUDARGUES 131

Bassin hydrographique Rhône sous-bassin Cèze

Indice de class. administratif	30	131	6
--------------------------------	----	-----	---

N° d'enregistrement au fichier central 1030

Nature de la source
 source isolée / ~~groupe de sources~~
 source pérenne / ~~temporaire / intermittente~~
 source ordinaire / ~~minérale / thermale~~
 source de terrains poreux / de terrains fissurés / de karst ~~(pénétrable)~~ (impénétrable)

Propriétaire

N° d'inventaire départemental 166

Symbole

Nom

Adresse

SITUATION (d'après observations directes du rédacteur et bibliographie)

Feuille IGN PONT ST ESPRIT numérotation IGN XXIX-40 Huitième n° 2

Type : 1922 en courbes / 1889 en hachures (E.M.) / M. militaire (quadrillage UTM)

Echelle : 1/50 000 / 1/25 000 / 1/20 000 / 1/10 000 / 1/5 000

source située / non située sur feuille IGN / E.M., à l'échelle de 1/25 000

Coordonnées Lambert (Zone Sud III) UTM (Zone)

du griffon principal X : 770 10 Y : 213 73

Altitude du griffon principal Z 75m

d'après carte / repère précision EDB/ENG/RNG


Nature du repère et mode de raccordement

Accès, repères, agglomération proche Situé juste après le tournant des mas de la Bastide, à gauche en allant vers Goudargues, à 50m de la

route sous de grands platanes centenaires

sources voisines ou pouvant faciliter le repérage Elle est facilement trouvable

CROQUIS DE SITUATION

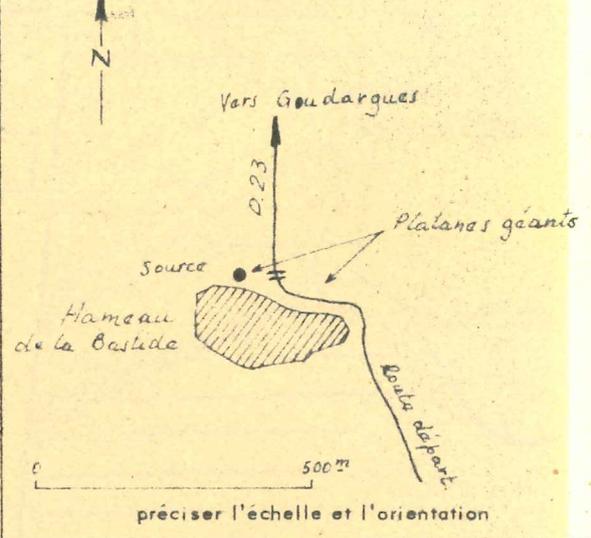

MORPHOLOGIE

Source de plateau / de thalweg / de terrasse / littoral / de contact massif calcaire-vallée alluviale

émergence bien localisée / diffuse

l'eau sort dans une vasque / en cascade / dans un marais

pour une source (grotte, rivière souterraine pénétrable / source volcanique, cavité noyée de karst) (impénétrable, renvoi au dossier de cavité naturelle n°)

Description du (ou des) griffon(s) et observations L'eau sort dans une petite vasque retenue par un petit mur ouvert sur un petit canal

(1 = 1m)

présence / absence de dépôts de tufs ou travertins actuels / fossiles

Coupe, Plan (topographie, géologie)

Cf. intercalaire n° 1

GEOLOGIE et HYDROGEOLOGIE

Carte géologique : feuille ORANGE n° 210 échelle 1/80 000

Terrain affleurant à la source (d'après carte / observation directe / bibliographie) :

nature lithologique Calcaires compacts, perméables, fissurés, en gros bancs.

niveau stratigraphique Faciès urgonien du BARREMIEN supérieur

Facteurs géologiques de localisation Située au contact par faille des calcaires urgoniens du massif de Lussan et des alluvions du quaternaire récent de La Cèze.

source d'émergence / de débordement / de trop plein / artésienne

nappe ou niveau aquifère dont la source est un exutoire, bassin d'alimentation probable

étendue, limites) L'exutoire de La Bastide draine une partie des eaux

souterraines du Bassin de l'Aiguillon et des garrigues orientales du massif de Lussan.

raison démontrée par traceur avec une perte d'eau de surface ou un écoulement souterrain?

Pertes temporaires de l'Aiguillon (voir intercalaires et dossier de source n° 1007 au fichier central).

préciser l'échelle et l'orientation

REGIME

Debit non contrôlé/ ~~contrôlé irrégulièrement~~/ régulièrement

par (Service ou organisme responsable).....
 depuis (date)..... périodicité.....
 Source équipée d'une échelle de niveau/ d'un limnigraphe/ d'une station de jaugeage fixe
~~ne soit jamais~~/ tarif exceptionnellement/ ~~tarif saisonnièrement~~
 Régime ~~regulier~~/ irrégulier/ ~~intermittent~~
 Variations { de l'altitude du plan d'eau : minimum..... maximum.....
 extrêmes { du débit(*) : minimum..... maximum.....
 Nombre moyen annuel de jours d'écoulement.....
 Mais ou saison { d'étiage ou de tarissement Été. Début de l'automne, fin du printemps Q moyen (*)
 les plus fréquents { de crue ou de débit maximal Automne-hiver et début du printemps Q moyen (*)
 Débit moyen annuel (*)..... Volume moyen annuel écoulé..... m³ (periode.....)
 Observations (indice de variabilité, relations avec les pluies, etc...)

Observations d'après
 Informations orales
 Bibliographie

CARACTERISTIQUES PHYSIQUES, CHIMIQUES, BIOLOGIQUES

Source ayant fait l'objet/ n'ayant pas fait l'objet d'analyse (s) chimique (s) dont les résultats figurent/ ne figurent pas en annexe au dossier
 Source ayant fait l'objet/ n'ayant pas fait l'objet d'analyse (s) biologique (s) dont les résultats figurent/ ne figurent pas en annexe au dossier
 Odeur..... saveur..... couleur..... turbidité.....
 L'eau se trouble après les grosses pluies/ les petites pluies/ ne se trouble jamais
 Dégagement de gaz..... nature..... (déterminée par.....)
 L'eau est incrustante/ équilibrée/ agressive
 Observations (flore, faune, dépôts, pollution, etc...)

M E S U R E S	OBSERVATEUR	DATE	Debit en l/s	Température		Résistivité à 18° en ohm, cm	pH	Dureté totale en degré français	Chlorures en mg/l de Cl
				air	eau				

AMENAGEMENT - UTILISATION

Source captée ~~non captée~~/ ~~inutilisée~~/ utilisée pour alimenter un abreuvoir/ une fontaine/ le village ou la ville de.....
 pour l'irrigation/ une industrie/ embouteillage/ le thermalisme.....
 Captage ancien/ ~~moderne~~ date..... géré par.....
 Mode de captage.....
 Observations et renseignements divers.....
 Utilisation possible.....

BIBLIOGRAPHIE (auteur, date, référence, page)
 1/ - DUMAS E., 1876, Statistiques géologiques du Gard, T. 2, p: 356
 2/ - FABRE G., 1969, La région calcaire du Canyon de la Cèze, Mém. de Maitrise géographique, Montpellier, p. 107, 1 carte, voir index p. 77
 3/ - FABRE G., 1969, Les écoulements souterrains dans le Canyon de la Cèze, Spelunca bull. n° 4, p. 263-269

INTERCALAIRES Nombre

jaugeage	
captage, génie civil	
laboratoire	
coloration	3

Redacteur G. FABRE Mise à jour par.....
 Date janvier 1970 Date.....
 Textes en italique : Barret les mentions inutiles
 (*) en l/s

Reçu le : Contrôlé par : V.S. HP