

AE2 / 317  
AE2 / 284  
AE2 / 1108

02984x0001  
3

26 MARS 1971

H. DOMENGET, IGREF

AE1/11/OD 2088

Monsieur LAFFITTE

Professeur de Géologie  
du Muséum National  
d'Histoire Naturelle

61 rue de Buffon  
75- PARIS Ve

Alimentation en eau potable  
Recherche d'eau

Monsieur,

J'ai l'honneur de vous faire connaître que les travaux d'alimentation en eau potable des Syndicats Intercommunaux de LA VILLENEUVE-au-CHATELOT et du MELDANCON, ainsi que ceux de la Commune de FEUGES vont prochainement être mis en exécution.

Or, les points d'eau intéressés ont fait l'objet d'un rapport du géologue en date du 15 octobre 1955 pour le syndicat de la VILLENEUVE-au-CHATELOT, du 31 octobre 1939 pour le syndicat du MELDANCON et du 18 septembre 1939 pour la commune de FEUGES. Depuis l'intervention du décret 67-1093 du 15 décembre 1967 il semble nécessaire de vous consulter pour qu'il soit procédé le cas échéant à l'institution des périmètres de protection rapprochée et éloignée pour ces 3 puits. Si vous estimiez nécessaire ces périmètres, une enquête complémentaire serait prescrite en vue de la création des servitudes correspondantes.

Par ailleurs, je vous serais reconnaissant d'envisager une visite à ROUILLY-SACEY en vue du creusement d'un puits pour le compte du syndicat de MESNIL-SELLIERES. En effet ce syndicat qui utilise un puits foré de 130m de profondeur manque d'eau en période d'étiage. Un nouveau puits a déjà été creusé à proximité de l'ancien (en noir sur la carte) mais n'a pas donné les résultats escomptés. Je pense qu'un nouvel emplacement pourrait être envisagé (en rouge sur la carte).


Pour vous permettre de préparer votre visite sur place j'ai fait figurer sur les extraits de carte ci-joints l'emplacement des différents puits intéressés.

Vous voudrez bien avertir M. DOMENGET, Ingénieur du Génie Rural des Eaux et des Forêts, de la date de votre déplacement.

Veuillez agréer, Monsieur, l'expression de mes sentiments distingués.



Syndicat de Nesnil  
Bouilly

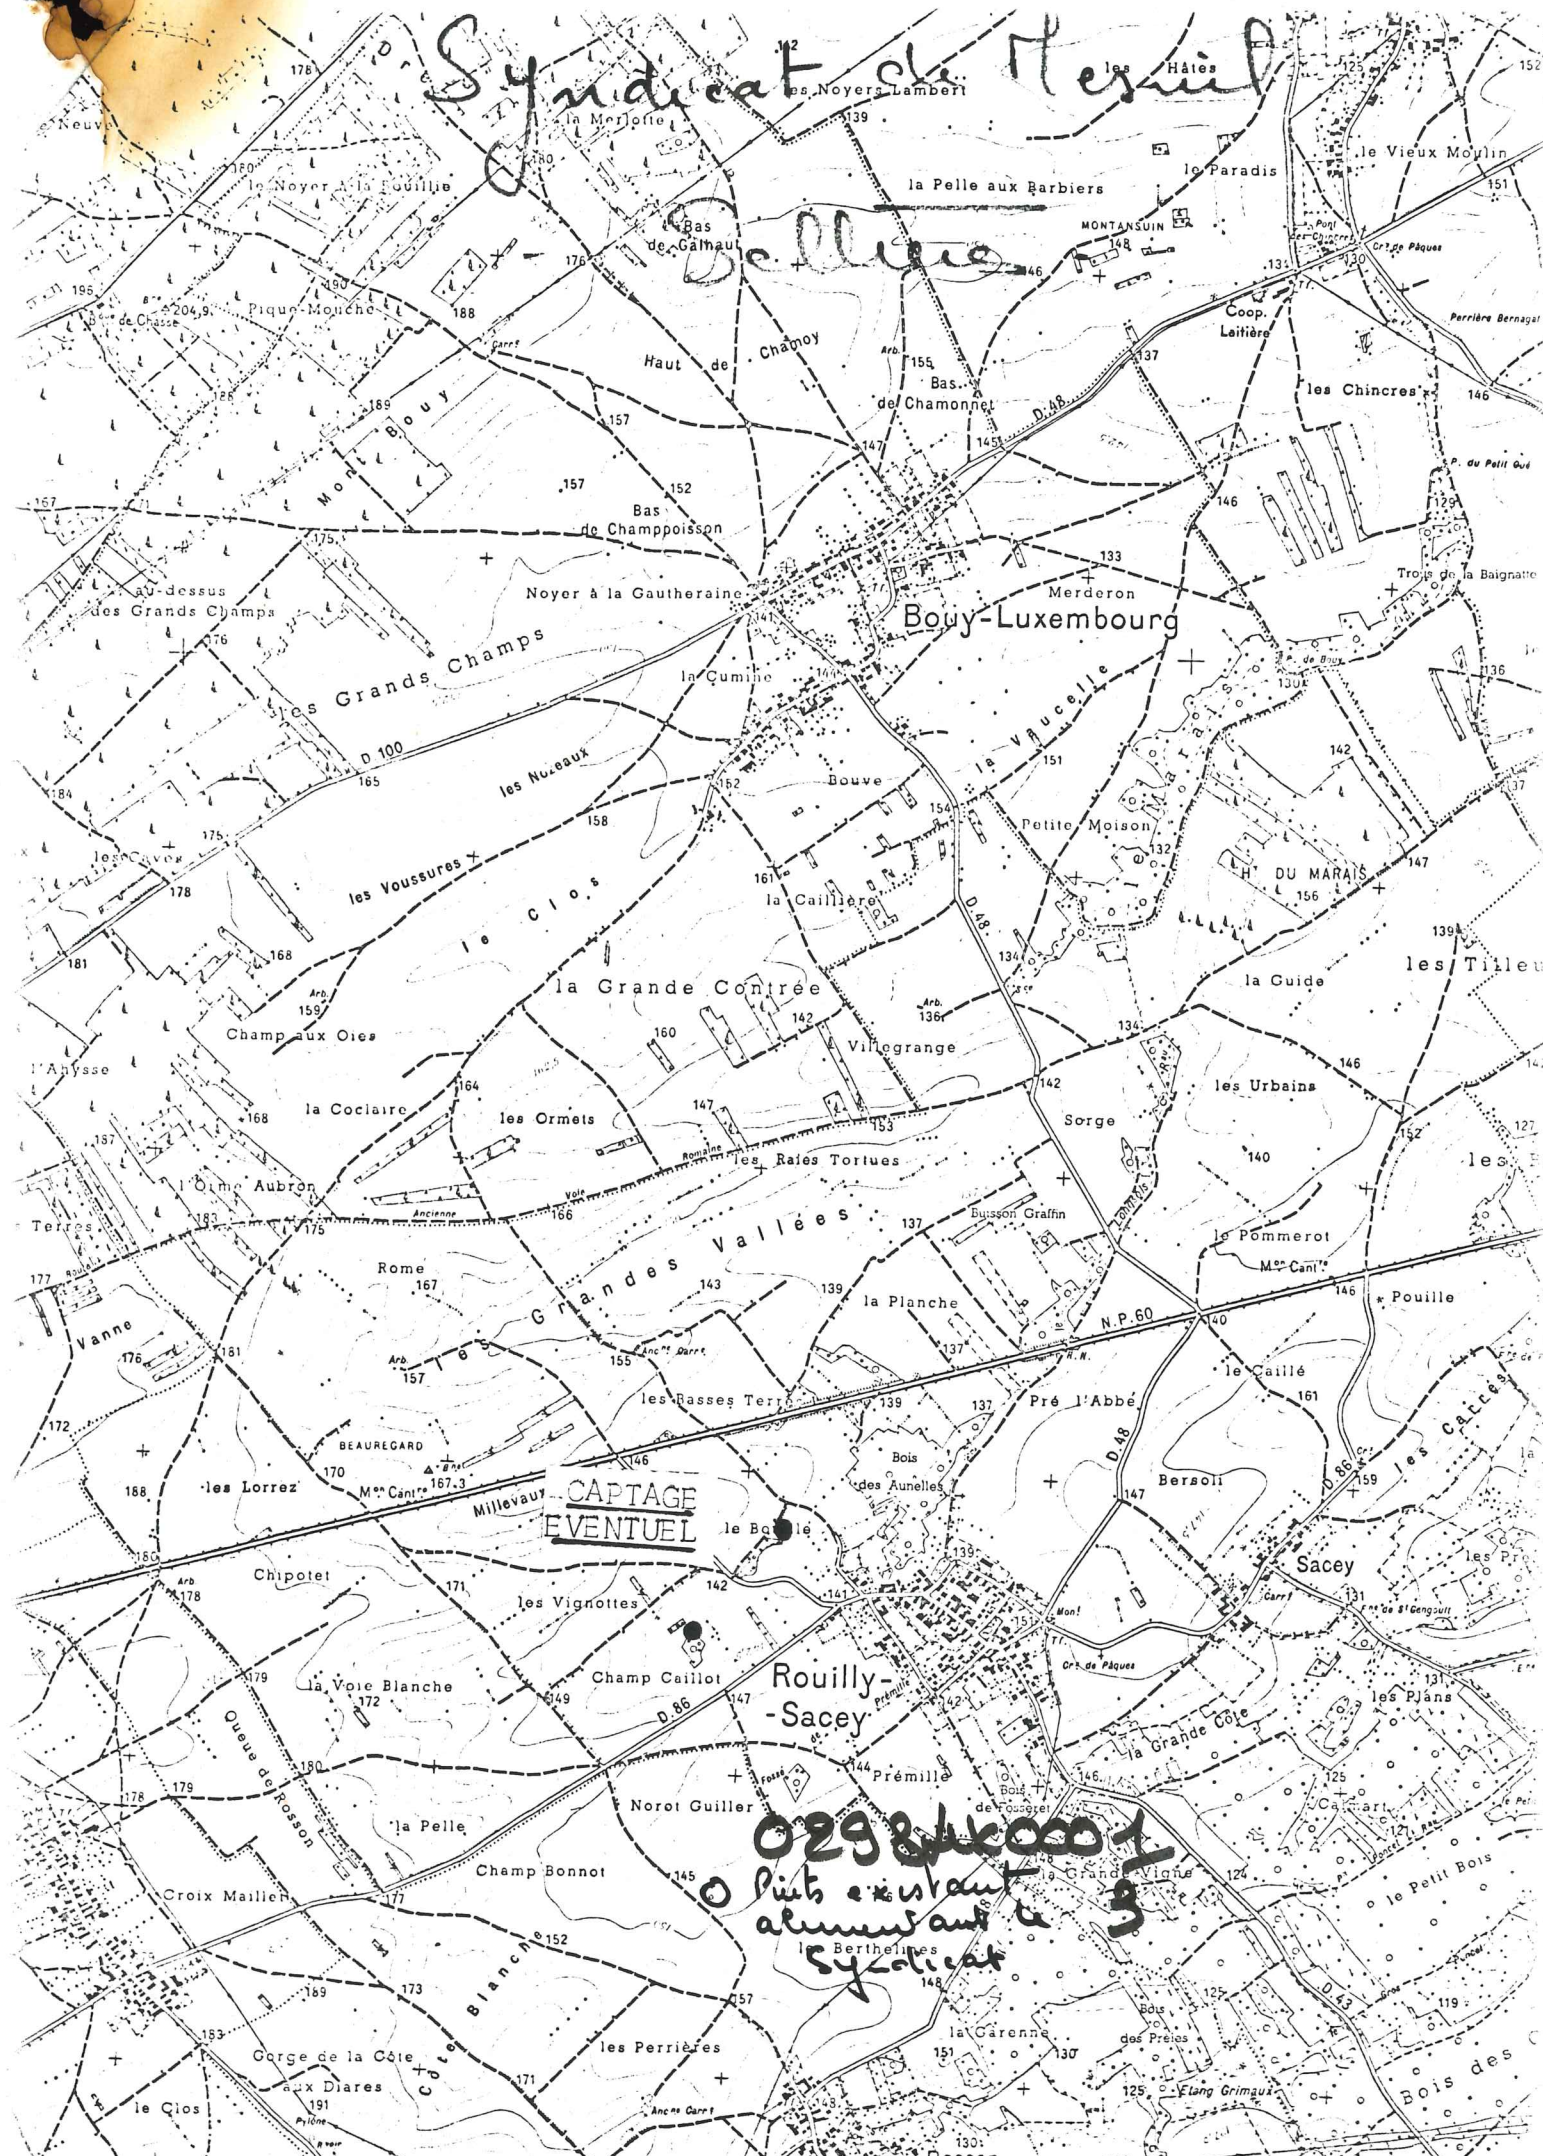

CAPTAGE  
EVENTUEL

029840001  
Puits existant  
alimentant le  
Syndicat