

Indice de classement B.R.G.M.		B.R.G.M.		Dossier de SOURCE 10164X0010		Département HERAULT				
<table border="1" style="width:100%; text-align: center;"> <tr> <td style="width:33%;">1016</td> <td style="width:33%;">4</td> <td style="width:33%;">10</td> </tr> </table>		1016	4	10	Dénomination JEANNE D'ARC, (Source)				Commune PALAVAS-les-FLOTS	
1016	4	10								
Feuille IGN 1/50 000 SETE		Synonymie.....		Région naturelle Cordon littoral de Palavas		Indice de class. administratif				
				Bassin hydrographique Méditerranée		<table border="1" style="width:100%; text-align: center;"> <tr> <td style="width:33%;">34</td> <td style="width:33%;">192</td> <td style="width:33%;"></td> </tr> </table>		34	192	
34	192									

N° d'enregistrement au fichier central 70			Nature de la source : source isolée/ groupe de sources source pérenne/ temporaire / intermittente source ordinaire /minérale/ thermale source de terrains poreux/ de terrains fissurés/ de karst (pénétrable /impénétrable)		Propriétaire	
N° d'inventaire départemental			Symbole		Nom Mairie Adresse Palavas-les-Flots	

SITUATION (d'après observations directes du rédacteur/bibliographie)

Feuille IGN **SETE** numérotation IGN **XXVII-44** Huitième n° **4**

Type : 1922 en courbes/ 1889 en lachures (~~En M~~)/M militaire (~~quadrillage~~ UTM)

Echelle : ~~1/50 000~~ / ~~1/25 000~~ / 1/20 000 / ~~1/10 000~~ / ~~1/5 000~~

Source située/ ~~non située~~ sur feuille IGN/ ~~En M~~, à l'échelle du **1/20 000**

Coordonnées Lambert (Zone **III-Sud**) UTM (Zone.....)

du griffon principal X : **729** , **05**
 Y : **137** , **80**

Altitude du griffon principal d'après ~~cote~~/ repère, précision **EDR/ENG/RMG** Z **1m,60 environ**

Nature du repère et mode de raccordement.....

Accès, repères, agglomération proche **Dans les sous-sols de la Mairie de Palavas-les-Flôts**

Sources voisines ou pouvant faciliter le repérage.....

CROQUIS DE SITUATION

préciser l'échelle et l'orientation

MORPHOLOGIE

Source de coteau/ de thalweg/ de terrasse/ littorale

émergence bien localisée/ ~~diffuse~~

l'eau sort dans une vasque/ en cascade/ dans un marais.....

Pour une source (grotte, rivière souterraine pénétrable/ source vauclusienne, cavité noyée de karst (impénétrable, renvoi au dossier de cavité naturelle n°.....

Description du (ou des) griffon(s) et observations.....

Présence/ absence de dépôts de tufs ou travertins actuels/ fossiles.....

Coupe, Plan (topographie, géologie)

Bassin de réception

0,8x0,8x1,20

Niveau du plan d'eau: 0,60 au 13/2/67

Niveau du sol

GEOLOGIE et HYDROGEOLOGIE

Carte géologique : feuille MONTPELLIER n° **233**..... échelle **1/80 000**

Terrain affleurant à la source (d'après carte/ observation directe/bibliographie):

nature lithologique **Formations dunaires**

niveau stratigraphique **Quaternaire**

Facteurs géologiques de localisation.....

Source d'émergence/ de déversement/ de débordement/ de trop-plein/ artésienne.....

Nappe ou niveau aquifère dont la source est un exutoire, bassin d'alimentation probable (étendue, limites):.....

Liaison démontrée par traceur avec une perte d'eau de surface ou un écoulement souterrain?.....

préciser l'échelle et l'orientation

Indice de classement B.R.G.M.		B.R.G.M.		Dossier de SOURCE		Département HERAULT				
<table border="1" style="width:100%; text-align: center;"> <tr> <td style="width:33%;">10I6</td> <td style="width:33%;">4</td> <td style="width:33%;">10</td> </tr> </table>		10I6	4	10	Dénomination JEANNE D'ARC, (Source)				Commune PALAVAS-les-FLOTS	
10I6	4	10								
Feuille IGN 1/50 000 SETE		Synonymie.....		Région naturelle Cordon littoral de Palavas		Indice de class. administratif				
				Bassin hydrographique Méditerranée		<table border="1" style="width:100%; text-align: center;"> <tr> <td style="width:33%;">34</td> <td style="width:33%;">192</td> <td style="width:33%;"></td> </tr> </table>		34	192	
34	192									
N° d'enregistrement au fichier central 70				Nature de la source :		Propriétaire				
N° d'inventaire départemental				source isolée/ groupe de sources source pérenne/ temporaire / intermittente source ordinaire /minérale/ thermale source de terrains poreux/ de terrains fissurés/ de karst (pénétrable/impénétrable)		Nom Mairie Adresse Palavas-les-Flots				

SITUATION (d'après observations directes du rédacteur/bibliographie)

Feuille IGN **SETE** numérotation IGN **XXVII-44** Huitième n° **4**

Type : 1922 en courbes/ 1889 en brachures (E.M.)/ M. militaire (cadastre UTM)

Echelle : ~~1/50 000~~ / ~~1/25 000~~ / 1/20 000 / ~~1/10 000~~ / ~~1/5 000~~

Source située/ ~~non située~~ sur feuille IGN/ ~~E.M.~~, à l'échelle du **1/20 000**

Coordonnées Lambert (Zone **III-Sud**) UTM (Zone.....)

du griffon principal X : **729** , **05**
Y : **137** , **80**


Altitude du griffon principal

d'après ~~cote~~/ repère, précision **EDF/ENG/RNG** **Z 1m,60 environ**

Nature du repère et mode de raccordement.....

Accès, repères, agglomération proche **Dans les sous-sols de la Mairie de Palavas-les-Flots**

Sources voisines ou pouvant faciliter le repérage.....

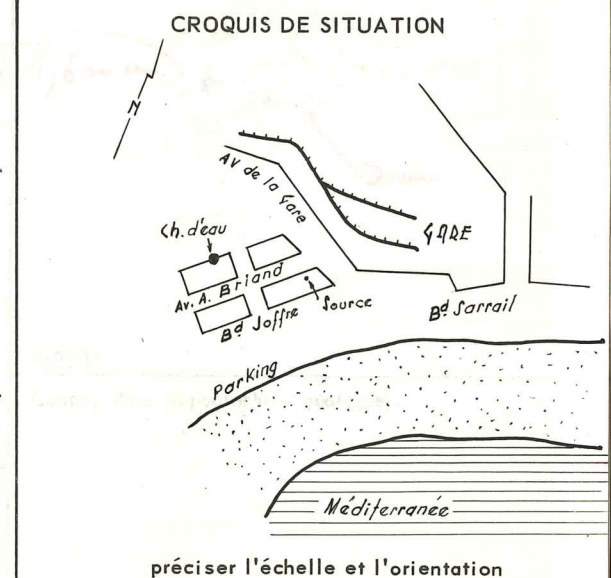

MORPHOLOGIE

Source de coteau/ de thalweg/ de terrasse/ littorale

émergence bien localisée/ ~~diffuse~~

l'eau sort dans une vasque/ en cascade/ dans un marais.....

Pour une source (grotte, rivière souterraine pénétrable/ source vauclusienne, cavité noyée de karst (impénétrable, renvoi au dossier de cavité naturelle n°.....

Description du (ou des) griffon(s) et observations.....

Présence/ absence de dépôts de tufs ou travertins actuels/ fossiles.....

Coupe, Plan (topographie, géologie)

Bassin de réception

0,8x0,8x1,20

Niveau du plan d'eau: 0,60 au 13/2/67

Niveau du sol

GEOLOGIE et HYDROGEOLOGIE

Carte géologique : feuille **MONTPELLIER** n° **233** échelle **1/80 000**

Terrain affleurant à la source (d'après carte/ observation directe/bibliographie):

nature lithologique **Formations dunaires**

niveau stratigraphique **Quaternaire**

Facteurs géologiques de localisation.....

Source d'émergence/ de déversement/ de débordement/ de trop-plein/ artésienne.....

Nappe ou niveau aquifère dont la source est un exutoire, bassin d'alimentation probable (étendue, limites):.....

Liaison démontrée par traceur avec une perte d'eau de surface ou un écoulement souterrain?.....

préciser l'échelle et l'orientation