



**PLAN DE RECOLEMENT DU FORAGE DE  
RECONNAISSANCE A2**

**COUPE TECHNIQUE**

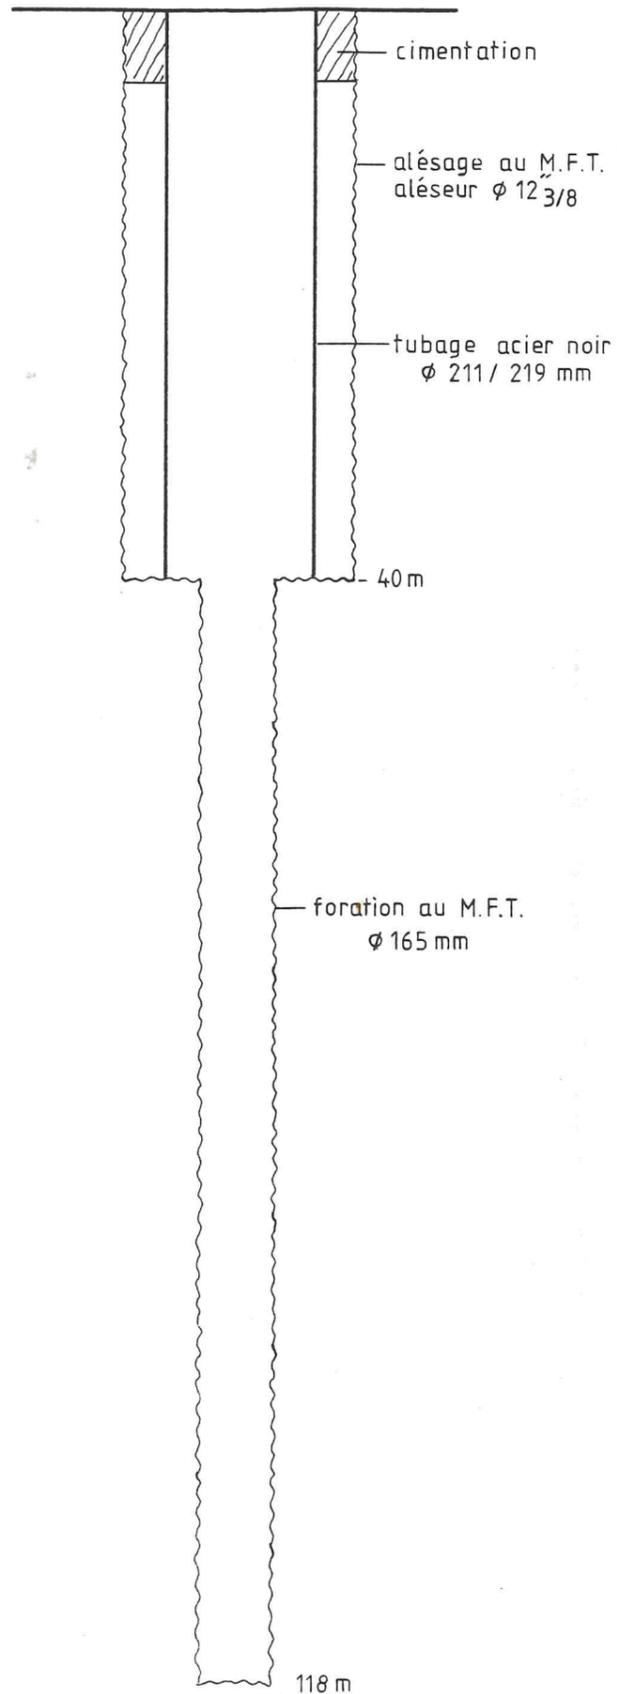

**COUPE GEOLOGIQUE**

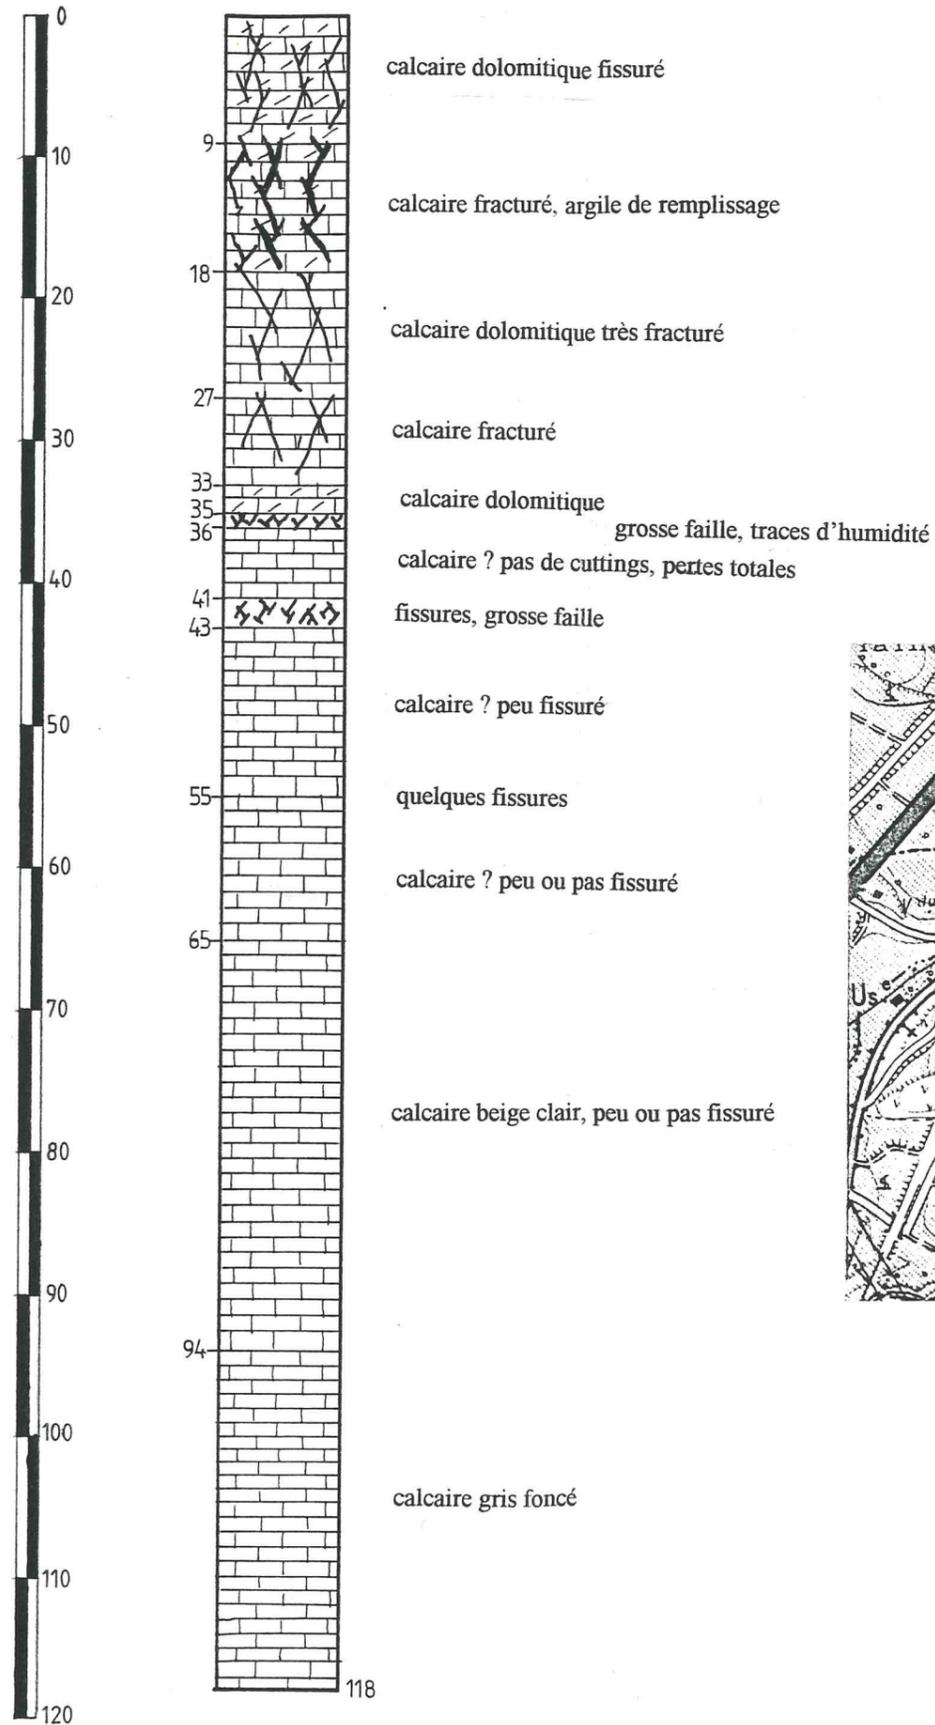

**PLAN DE SITUATION**

