


COMMUNE DE SAINT-LOUIS



GRAVIÈRES
ET MATÉRIAUX RHÉNANS

RECOLEMENT PIEZOMETRE

N

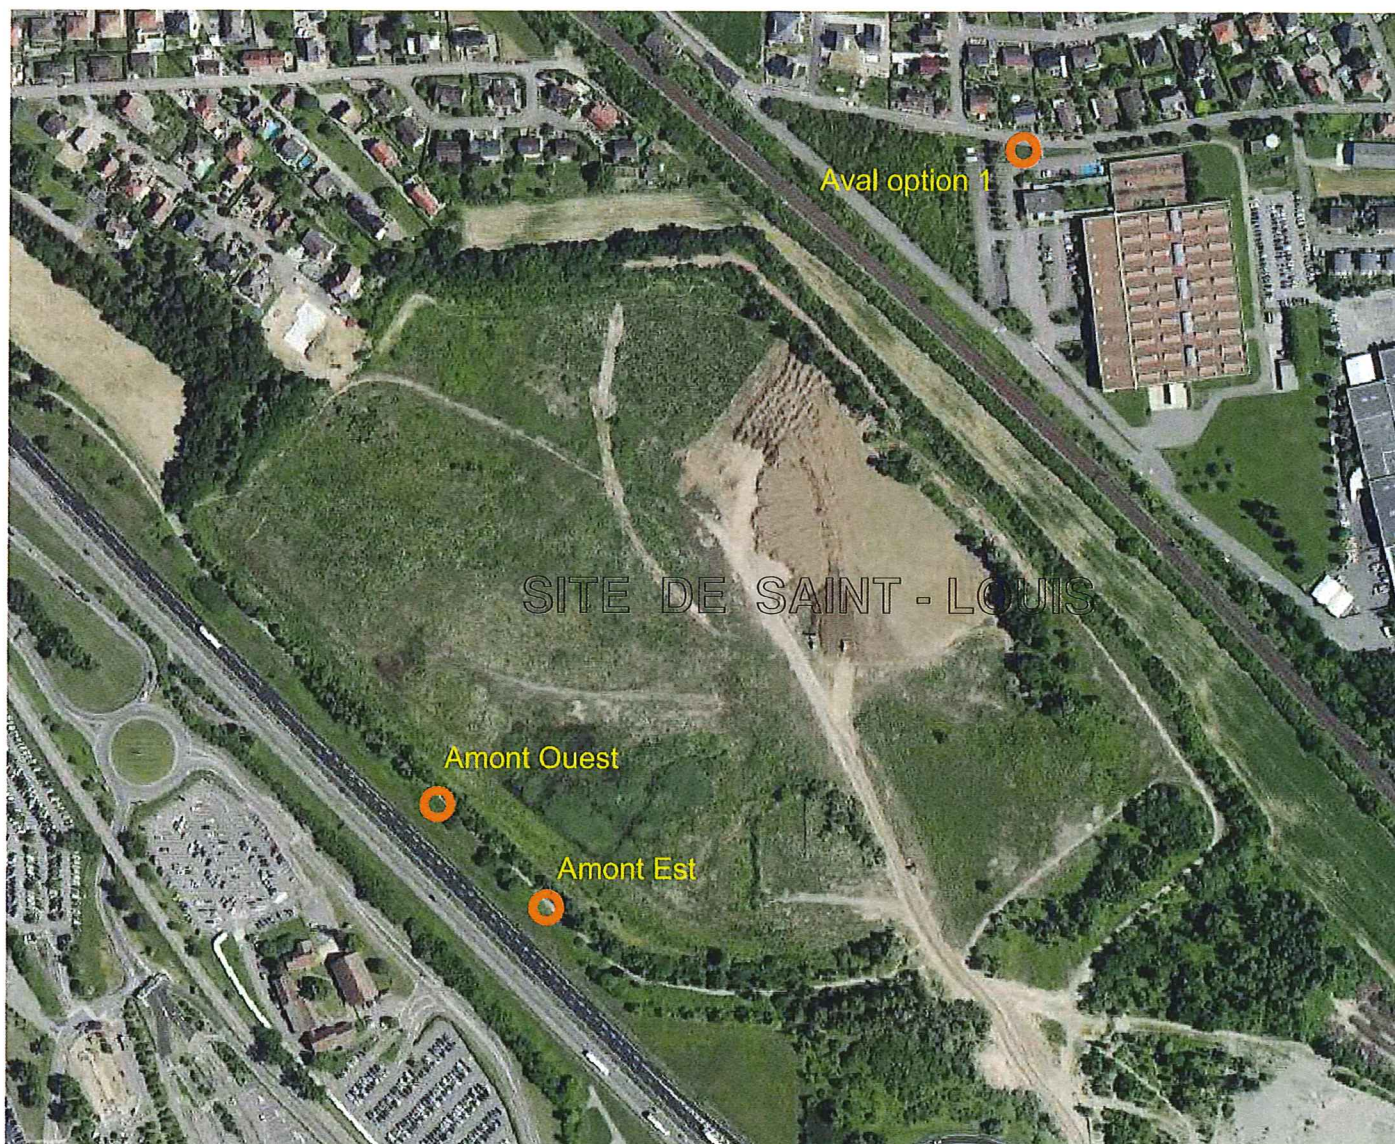

Rémi OSTERMANN
GEOMETRE EXPERT D.P.L.G.

68400 RIEDISHEIM

BP 55 - 85, rue de Zimmersheim
Tél. 03.89.44.19.68 Fax 03.89.64.19.42

68460 LUTTERBACH
Cité de l'Habitat
Tél. 03.89.51.26.70

68560 HIRSINGUE
15 rue du Gal de Gaulle
Tél. 03.89.07.10.70

○ Piézomètre relevé le 13 septembre 2019

LISTING DE POINTS - LAMBERT II

N°	X	Y	Z
Amont Est.1	990512.03	302205.89	256.94
Amont Ouest.1	990441.80	302269.95	256.41
Aval Option .1	990764.33	302663.66	255.35

Altitudes définies par système de positionnement par satellites (GPS)
Altitude NGF Normale

PLAN N° 5339-U-2 16 septembre 2019 CM

scp@ostermann.geometre-expert.fr