

DOSSIER TECHNIQUE

2 FORAGES DE 65M SONDES

RECU le
21 AVR 2011

Entreprise:	SARL PEROT
Client:	
Maître d'oeuvre:	
Exploitant:	

Code National BSS :

N° Déclaration ** :

Police de l'eau * :

* Numéro de déclaration au titre de la police de l'eau

** N° d'enregistrement de déclaration préalable

Lieu de l'ouvrage : 12 IMPASSE DES MERLES "LES GRISSOTIERES"
17550 DOLUS D OLERON

Coordonnées : Longitude ~~42 000~~ Latitude ~~1 320 000~~ Altitude : 0.00 m
Zone Lambert 2 étendu métrique

Nombre de forages : 2

Date début de l'ouvrage : 26/07/2010

Resp. M. Ouvrage :

Date fin de l'ouvrage : 28/07/2010

Resp. M. Oeuvre :

Machine : M.F.T

Resp. Chantier :

Date début pompage :

Niveau statique non perturbé : 0.00 m

Date fin de pompage :

Débit Maxi. d'essai : 0.00 m3/h

Nombre de nappes identifiées :

Rabattement correspondant : 0.00 m

Notes :

06576X0033

TRONCONS de L'OUVRAGE

2 FORAGES DE 65M SONDES

Client:

Maître d'oeuvre:

Lieu de l'ouvrage : 12 IMPASSE DES MERLES "LES GRISSOTIERES"
17550 DOLUS D OLERON

LITHOLOGIE

De	à	Libellé
0.00	10.00	SABLE
10.00	65.00	ARGILE CALCAIRE

FORAGE

De	à	Ø"	Ømm	Mode de forage	Fluide de forage
0.00	65.00	6"	152.00	M.f.t.	Air

* Reconnaissance

REMPLISSAGE

De	à	Ø"	Ømm	Matériau	Nature	Méthode de pose	Texture	Gra. (mm)	Vol. m3
0.00	65.00	Rebouc	0.00	Ciment	Gravier calibre, coulis	Autre			

06576X0033

2 FORAGES DE 65M SONDES

Travaux réalisés :
du 26/07/2010 au 28/07/2010

111

Client :

Maitre d'oeuvre :

Localisation de l'ouvrage

12 IMPASSE DES MERLES "LES GRISSOTIERES"

17550 DOLUS D OLERON

Coordonnées de l'ouvrage :

Lambert 2 étendu métrique

Longitude (X) 42 000


Latitude (Y) 1 320 000

Altitude sol (Z) +0 000 m

Echelle : 1/327

Profondeurs en m au-dessous du repère zéro sol (signe + au-dessus)

Nombre de forages : 2

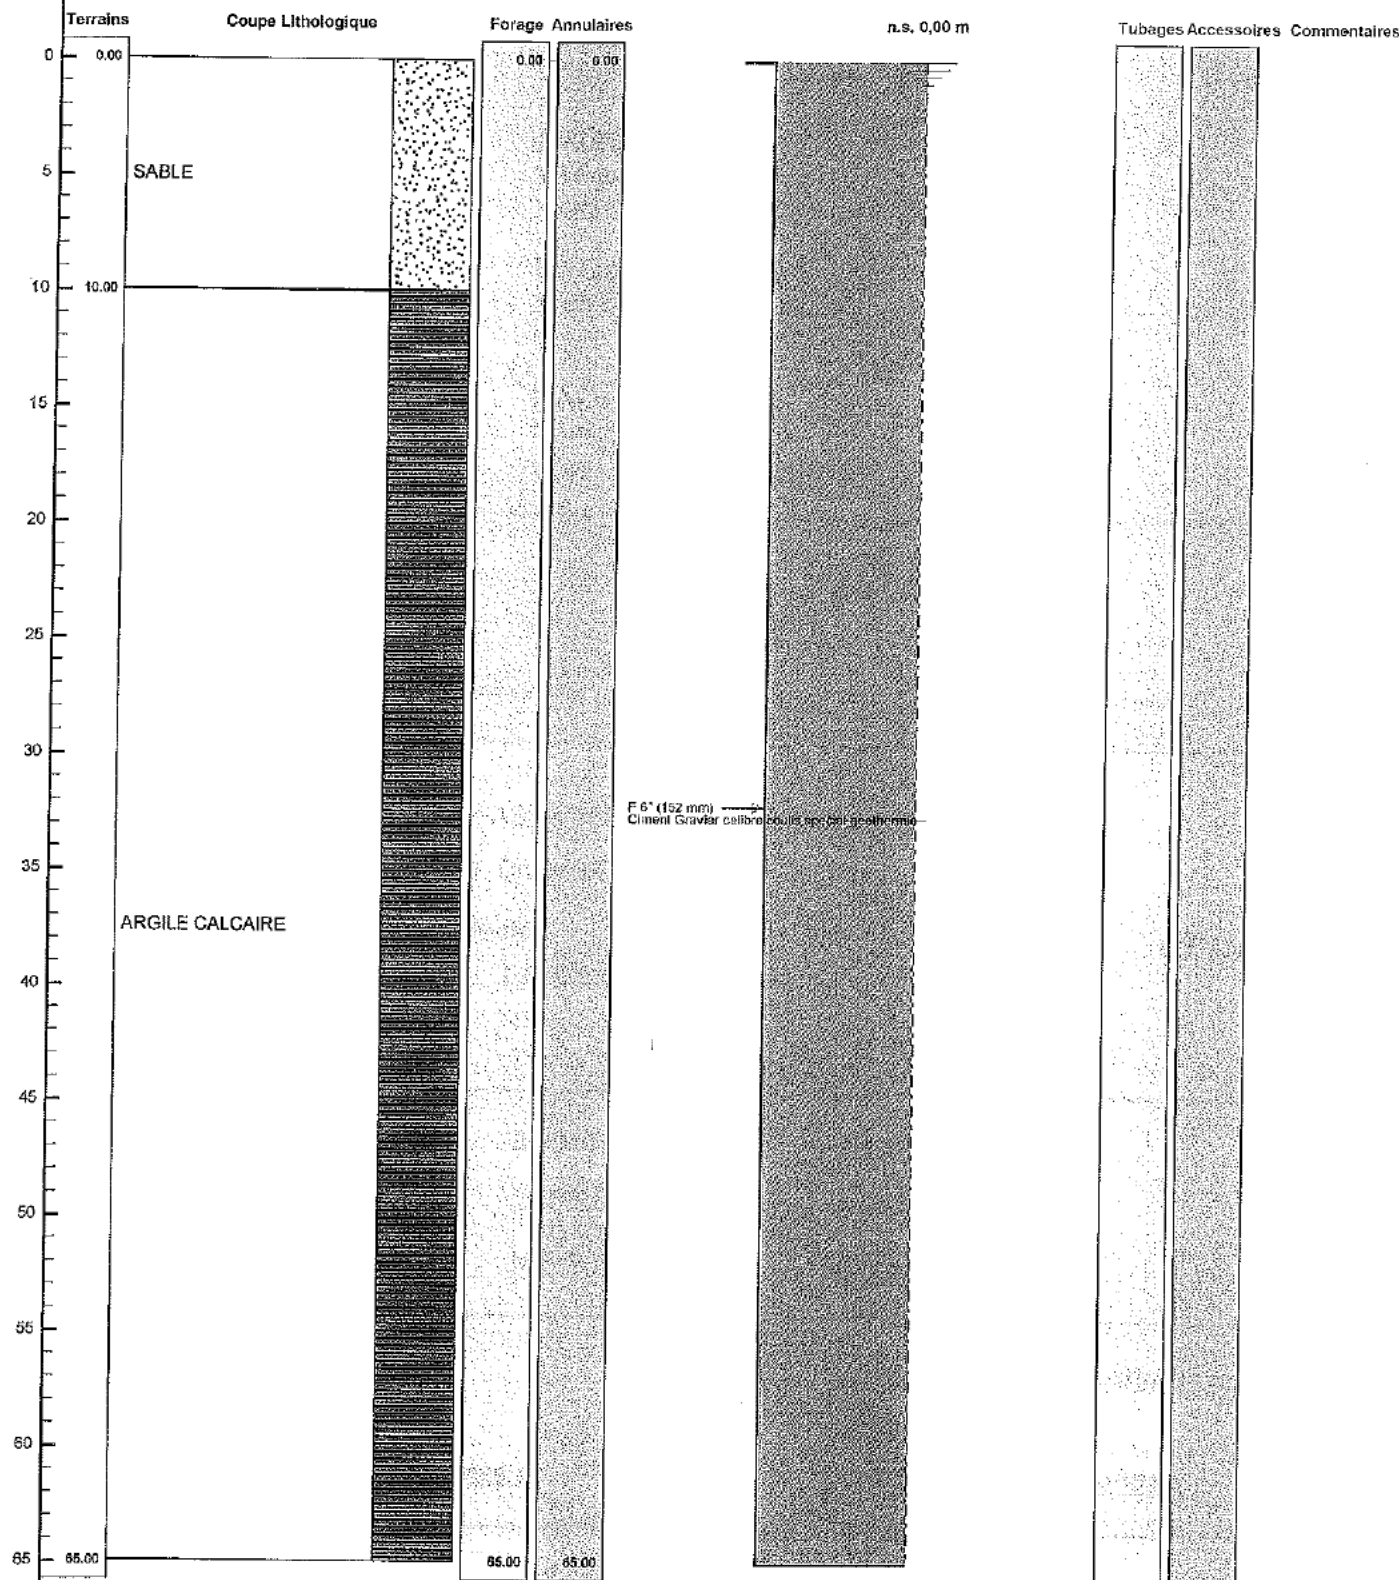

Le/...../..... à

CERTIFIE CONFORME A L'OUVRAGE EXECUTE

Tampon et signature du chef d'entreprise

Lambert 2 étendu métrique Long.: 42 000 Lat.: 1 320 000 Alt.: +0,000 m

PAGE: 3

06576X0033