


Dossier des ouvrages exécutés

Forage du Vergnas

Figure 1 : Localisation sur carte IGN au 1/25 000 et sur photo aérienne au 1/1 500
(fond Géoportail)

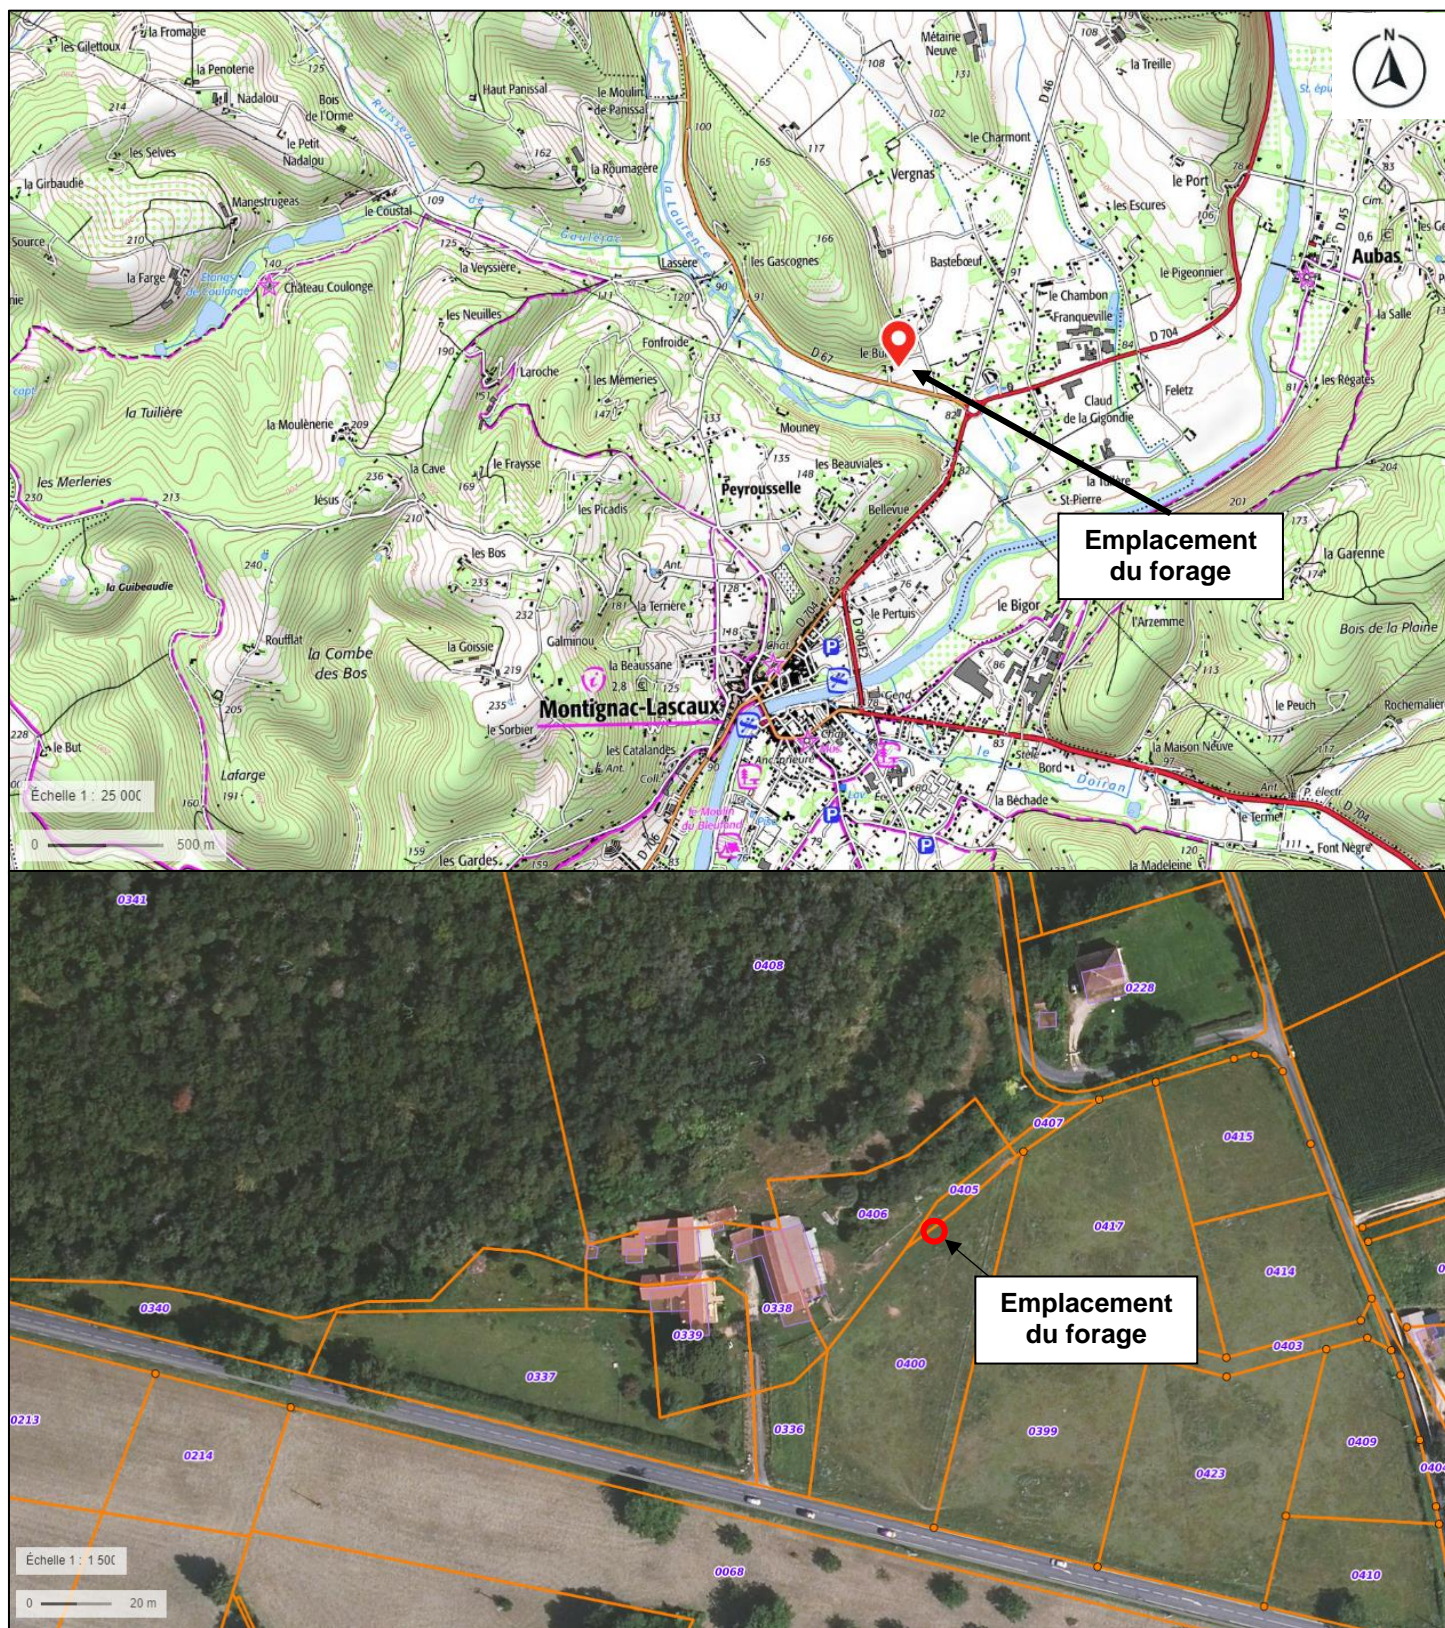

Département : DORDOGNE Commune : MONTIGNAC-LASCAUX	DIRECTION GÉNÉRALE DES FINANCES PUBLIQUES EXTRAIT DU PLAN CADASTRAL	Le plan visualisé sur cet extrait est géré par le centre des impôts foncier suivant : Service Départemental des Impôts Fonciers PERIGUEUX CITE ADMINISTRATIVE 24016 24016 PERIGUEUX CEDEX tél. 05 53 03 35 00 -fax sdfif.dordogne@dgif.finances.gouv.fr
Section : AL Feuille : 000 AL 01 Échelle d'origine : 1/2000 Échelle d'édition : 1/1500 Date d'édition : 26/07/2023 (fuseau horaire de Paris) Coordonnées en projection : RGF93CC45 ©2022 Direction Générale des Finances Publiques	Cet extrait de plan vous est délivré par : cadastre.gouv.fr	

Figure 2 : Localisation du forage sur fond cadastral au 1/ 2 000

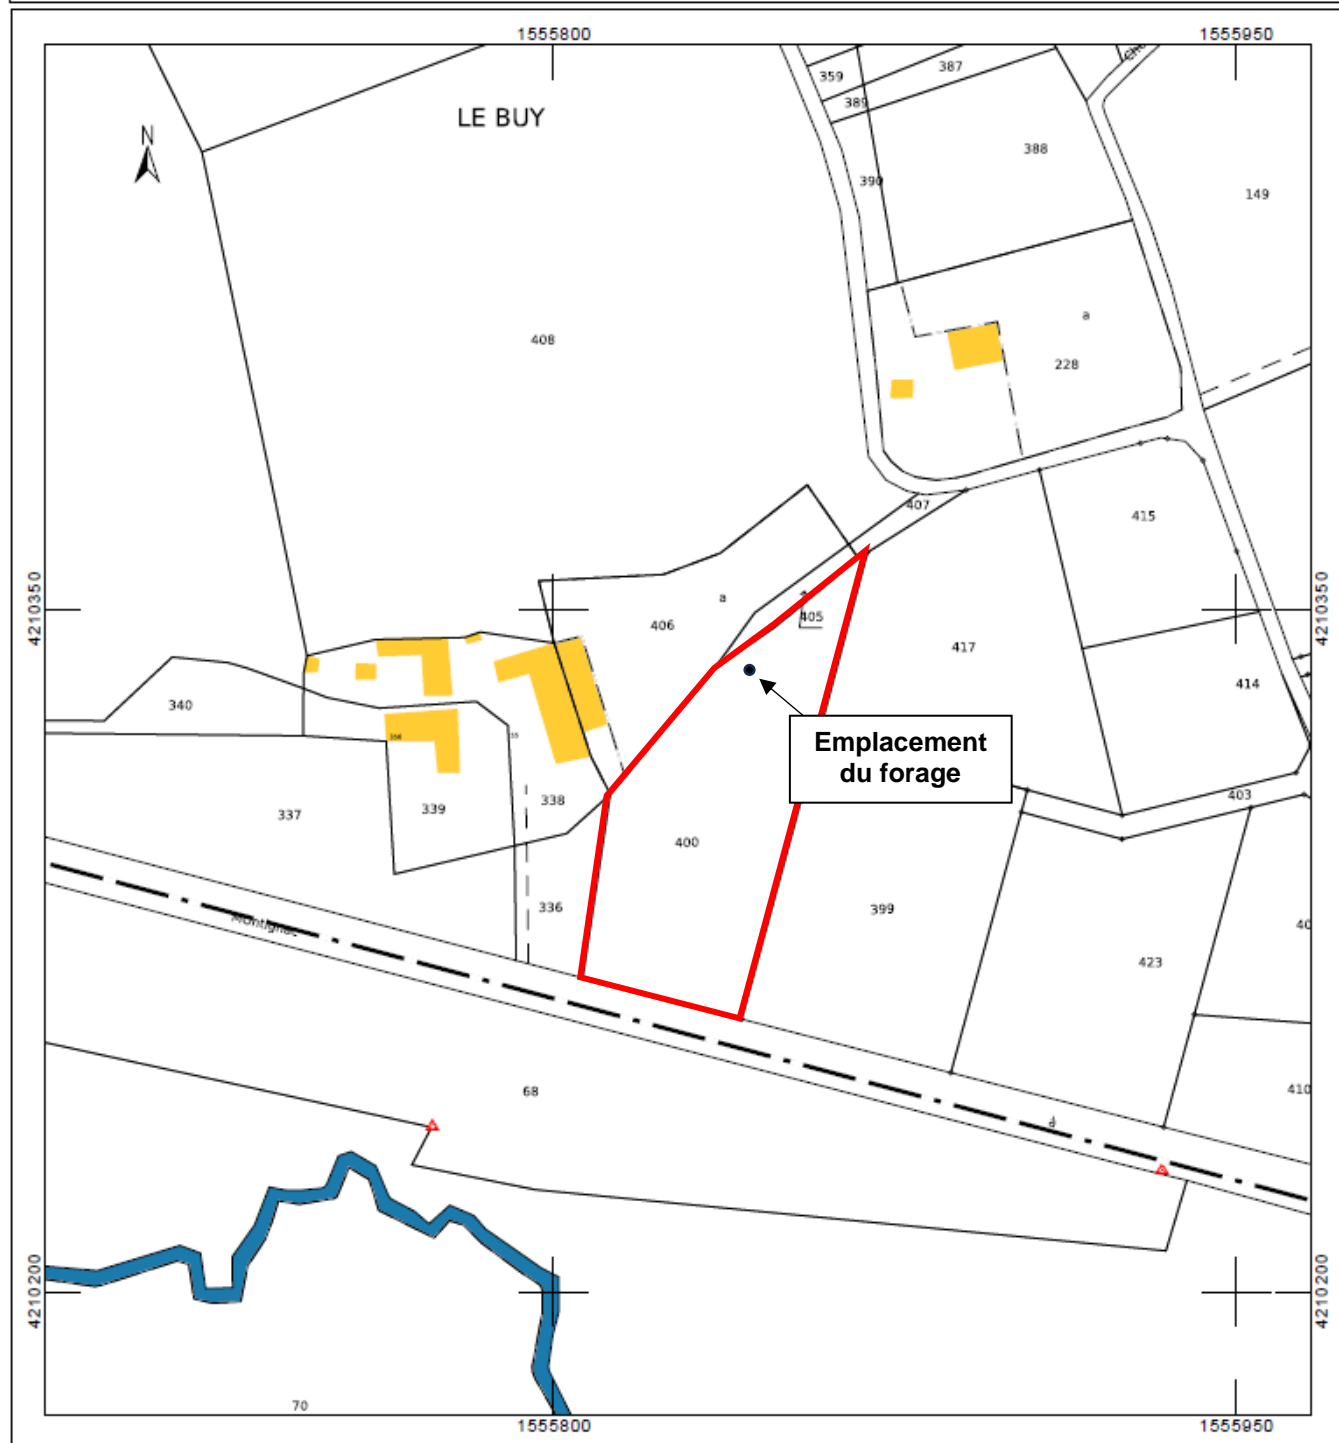


Figure 3 : Coupes
du forage

Forage du Vergnas (BSS004GPRW)

COUPE DU FORAGE

Entreprise : OCCITANIE FORAGES (GRAMAT - 46)

Date : du 31 mai au 1er juin 2023

