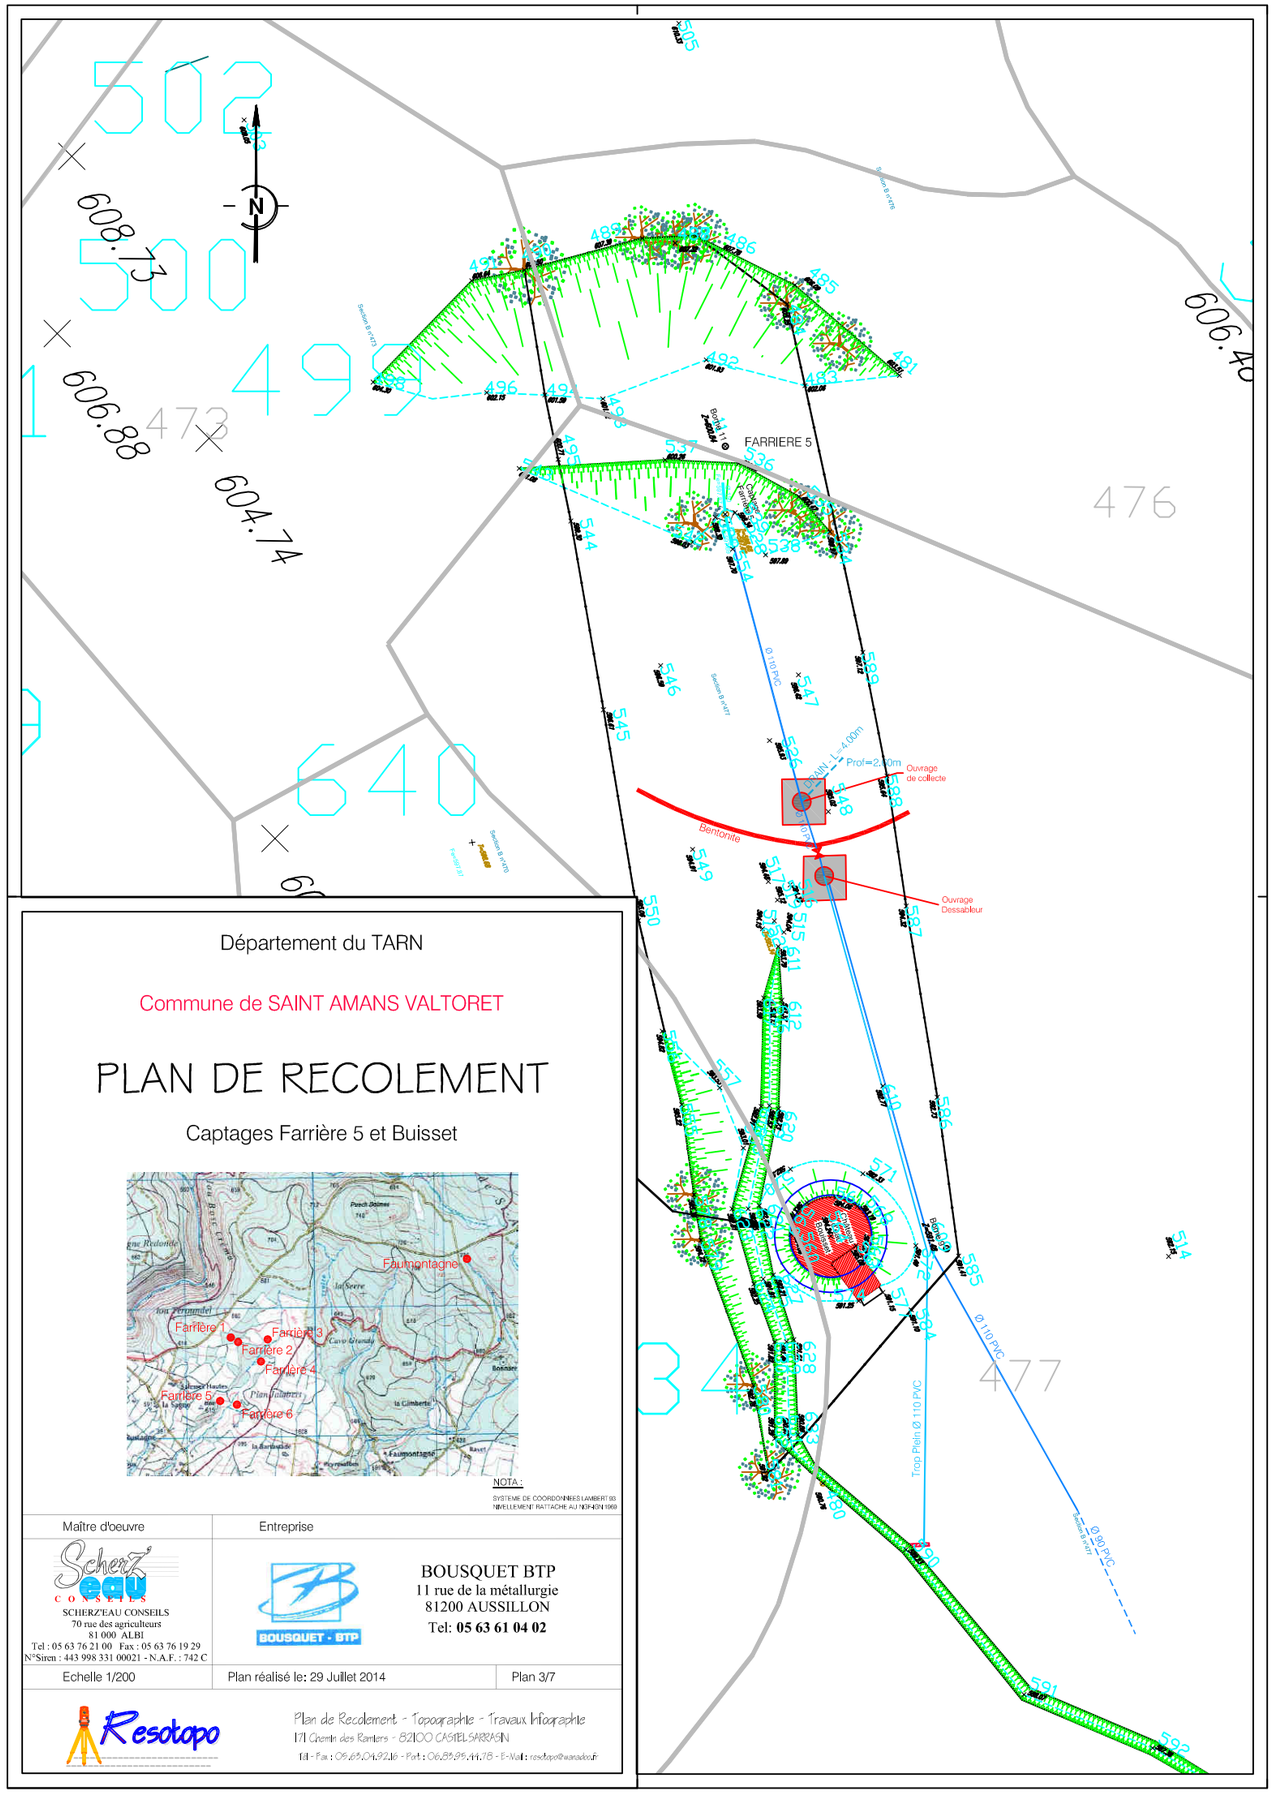

Département du TARN

Commune de SAINT AMANS VALTORET

PLAN DE RECOLEMENT

Captages Farrière 5 et Buisset

NOTA :

SYSTEME DE COORDONNEES LAMBERT 93
NIVELLEMENT RATTACHE AU NGF-IGN 1969

Maître d'oeuvre	Entreprise	
SCHERZ'EAU CONSEILS 70 rue des agriculteurs 81 000 ALBI Tel : 05 63 76 21 00 Fax : 05 63 76 19 29 N°Siren : 443 998 331 00021 - N.A.F. : 742 C	BOUSQUET BTP 11 rue de la métallurgie 81200 AUSSILLON Tel: **05 63 61 04 02**	
Echelle 1/200	Plan réalisé le: 29 Juillet 2014	Plan 3/7

Resotopo

Plan de Recolement - Topographie - Travaux Infographie
171 Chemin des Ramiers - 82100 CASTELSARRASIN
Tél - Fax : 05.63.04.92.16 - Port : 06.85.95.44.78 - E-Mail : resotopo@wanadoo.fr