## RAPPORT DE FORAGE / INSTALLATION N°

**Nom du client :** **Prénom :** I

**Adresse :** 881 rue de Chalon 71530 VIREY LE GRAND

Profondeur en m au-dessous du repère zéro sol

| Terrains | Coupe Lithologique 0 - 70m | Terrains | Coupe Lithologique 75 - 150m | Eau | Tubage |
|---|---|---|---|---|---|
| 0 | argil molle gris clair | -75 | 11 | | 74 m |
| -5 | argil gris foncé dur | -80 | argil dur beige | | |
| -10 | 11 | -85 | | | |
| -15 | 11 | -90 | | | |
| -20 | alluvion | -95 | | -18m | |
| -25 | argil molle beige | -100 | | | |
| -30 | 11 | -105 | | | |
| -35 | 11 | -110 | | | |
| -40 | 11 | -115 | | | |
| -45 | alluvion argil beige dur | -120 | | | |
| -50 | 11 | -125 | | | |
| -55 | 11 | -130 | | | |
| -60 | 11 | -135 | | | |
| -65 | argil dur beige | -140 | | | |
| -70 | argil molle beige | -145 | | | |


Matériaux de Remplissage : LAMBDAMIX

Le 15.05.2023 à Virey le Grand

CERTIFIE CONFORME A L'OUVRAGE EXECUTE

Signature du Maître Foreur

**Plan de recolement**

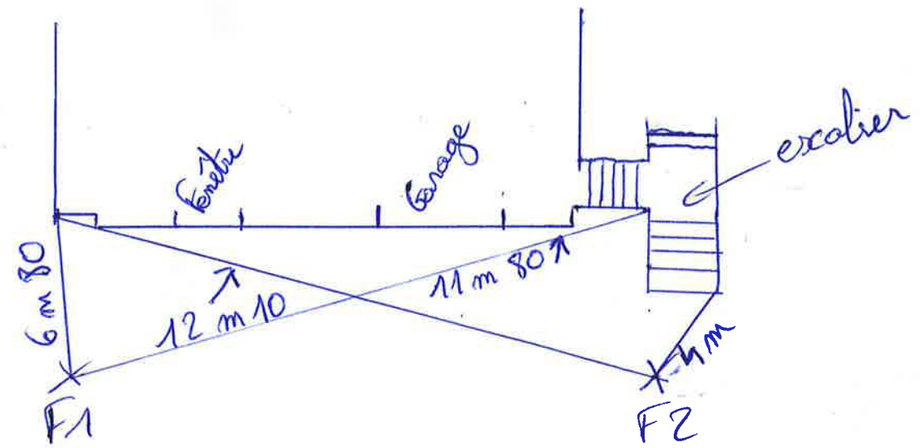


**Coordonnées Géographiques**

X : 46°50'15" N | Y : 4°51'34" E | Z : 180 m

**Plus values / Moins values / Travaux supplémentaires à la demande du client (descriptif et signature) :**

Signatures :